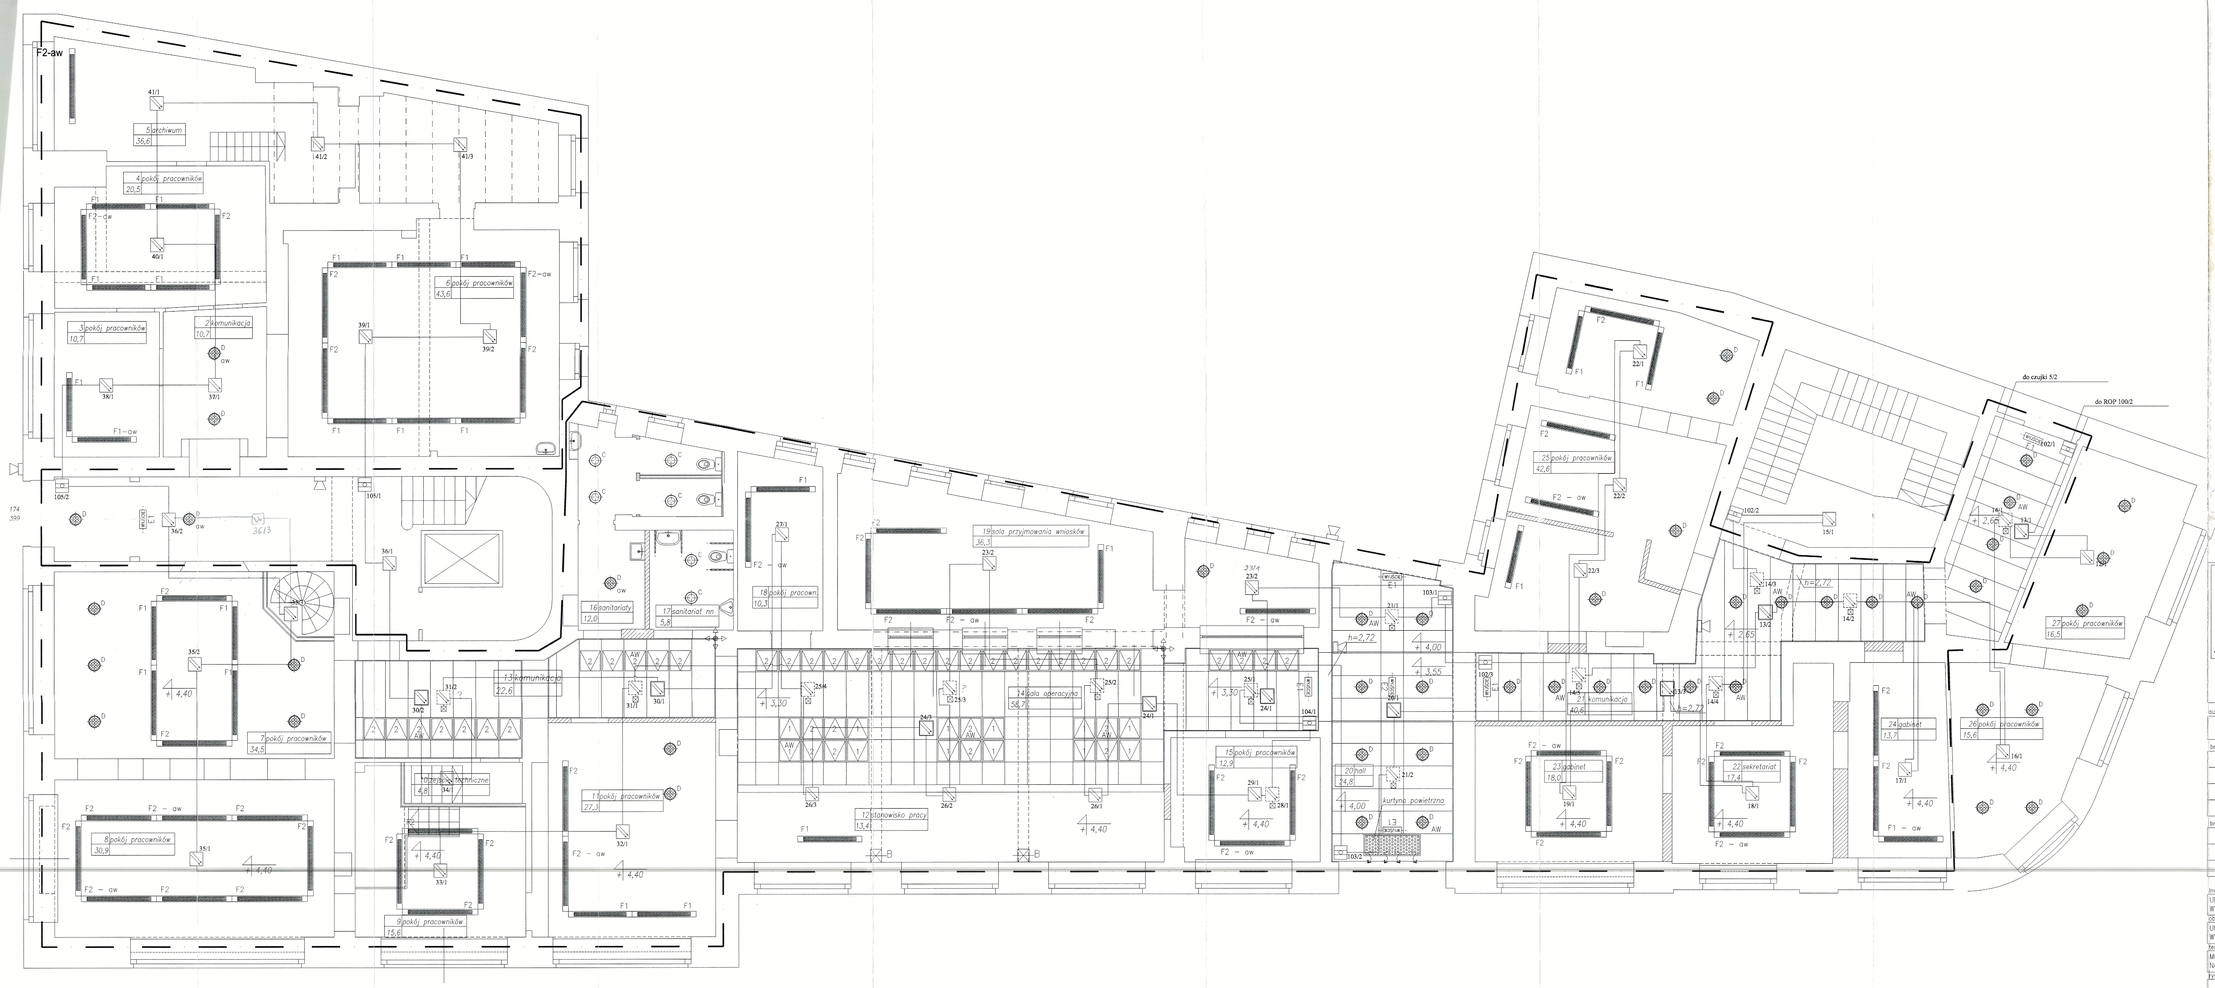

ARCHIDEA PRACOWNIA PROJEKTOWA
50-336 WROCŁAW, ul. Chemiczna 3/3, tel. 0...71 327 80 87, 0 606 77 26 29, 0 606 144 750
fax. 0...71 322 79 55
* http://www.archidea. wroc.pl
regon: 930346431, NIP: 898-10-13-330
konto: Bank Śląski S.A. o/Wrocław 10501575–0502723877

autor projektu	nr. uprawnień	podpis
mgr inż. arch. EWA FRANKIEWICZ	608/81, DS-0041	

branża	projektant		

branża	zespół sprawdzający		

inwestor	adres
URZĄD MIEJSKI WYDZIAŁ SPRAW OBYWATELSKICH	ul. G. Zapolskiej 2/4 Wrocław

opiekun	adres
URZĄD MIEJSKI WYDZIAŁ SPRAW OBYWATELSKICH	ul. G. Zapolskiej 2/4 Wrocław

temat	adres
MODERNIZACJA POMIESZCZEŃ W BUDYNKU PRZY UL. ZAPOLSKIEJ 2/4 NA BIURO OBSŁUGI KLIENTA WYDZIAŁU KOMUNIKACJI I SPRAW OBYWATELSKICH	

rysunek: Instalacja SSP Wydziału Komunikacji

branża	skala
ELEKTRYCZNA	1:50

stadium	data	nr rys.
PB PROJEKT BUDOWLANY	03.2003	SSP–1

prawa autorskie zastrzeżone