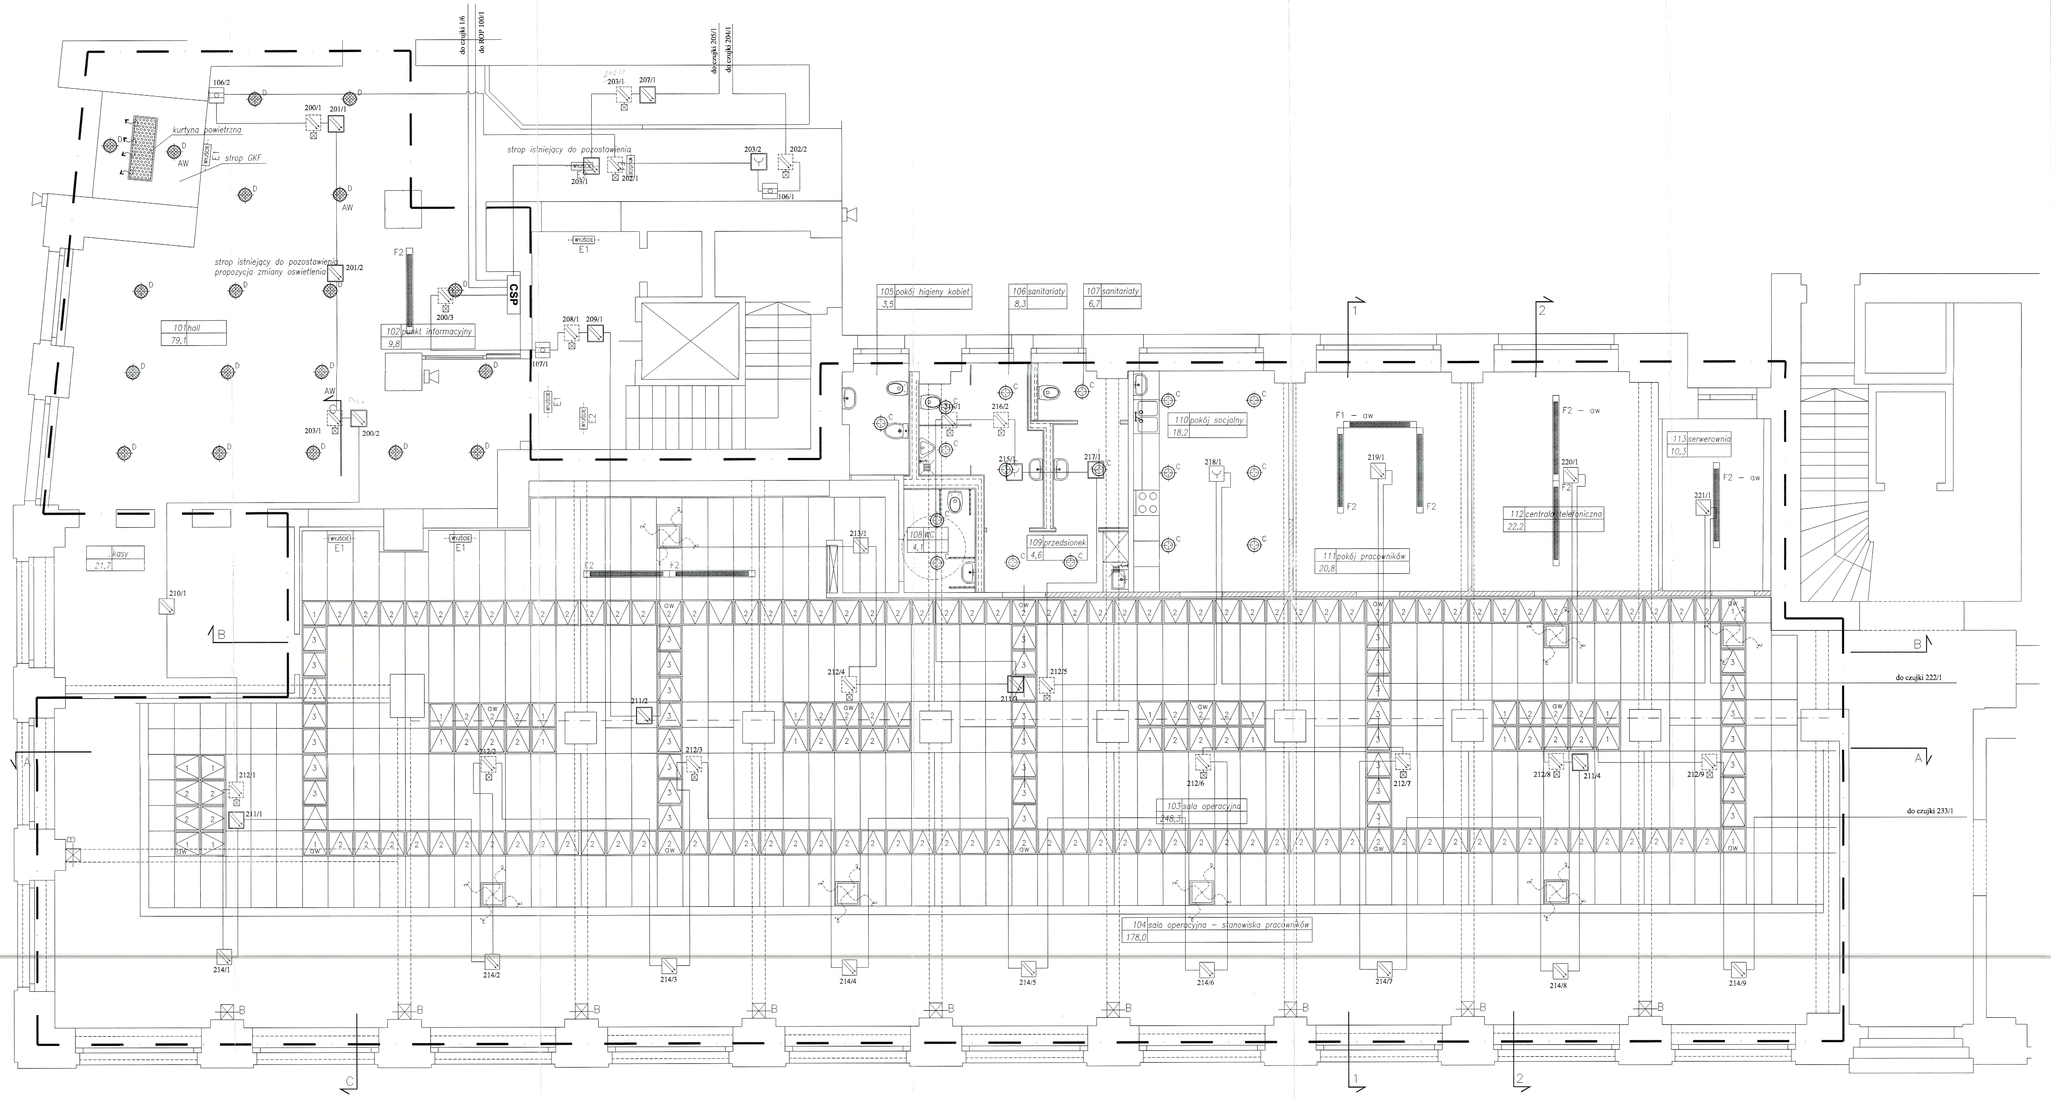

LEGENDA ELEMENTÓW SYSTEMU SSP

- Czujka optyczna O400 LSN z gniazdem MS400 montowana na stropie podwieszanym
- Czujka optyczna O400 LSN z gniazdem MS400 montowana na stropie właściwym
- Czujka optyczna O400 LSN z gniazdem MS400 i wskaźnikiem zadziałania MPA montowana na stropie właściwym w przestrzeni międzystropowej
- Czujka termiczna T400 LSN z gniazdem MS400 montowana na stropie właściwym
- Czujka termiczna T400 LSN z gniazdem MS400 montowana na stropie podwieszanym
- Przycisk ROP typu DM 210 LSN
- Sygnalizator optyczno - akustyczny typu AS 266 / AS 267
- CSP — Centrala Sygnalizacji Pożaru BOSCH typu UEZ 2000 z dwoma kartami analogowych pętli dozorowych

ARCHIDEA PRACOWNIA PROJEKTOWA

50-336 WROCŁAW, ul. Chemiczna 3/3, tel. 0...71 327 80 87, 0 606 77 26 29, 0 606 144 750
fax. 0...71 322 79 55
* http://www.archidea. wroc.pl
regon: 93034431, NIP: 898-10-13-330
konto: Bank Śląski S.A. o/Wrocław 10501575-0502723877

autor projektu: mgr inż. arch. EWA FRANKIEWICZ — nr uprawnień: 608/81, DS-0041 — podpis

branża

branża — zespół sprawdzający

inwestor: URZĄD MIEJSKI WYDZIAŁ SPRAW OBYWATELSKICH — adres: ul. G. Zapolskiej 2/4 Wrocław

obiekt: URZĄD MIEJSKI WYDZIAŁ SPRAW OBYWATELSKICH — adres: ul. G. Zapolskiej 2/4 Wrocław

temat: MODERNIZACJA POMIESZCZEŃ W BUDYNKU PRZY UL. ZAPOLSKIEJ 2/4 NA BIURO OBSŁUGI KLIENTA WYDZIAŁU KOMUNIKACJI I SPRAW OBYWATELSKICH

rysunek: Instalacja SSP Wydziału Spraw Obywatelskich

branża: ELEKTRYCZNA — skala: 1:50

stadium: PB PROJEKT BUDOWLANY — data: 03.2003 — nr rys.: SSP-2

prawa autorskie zastrzeżone