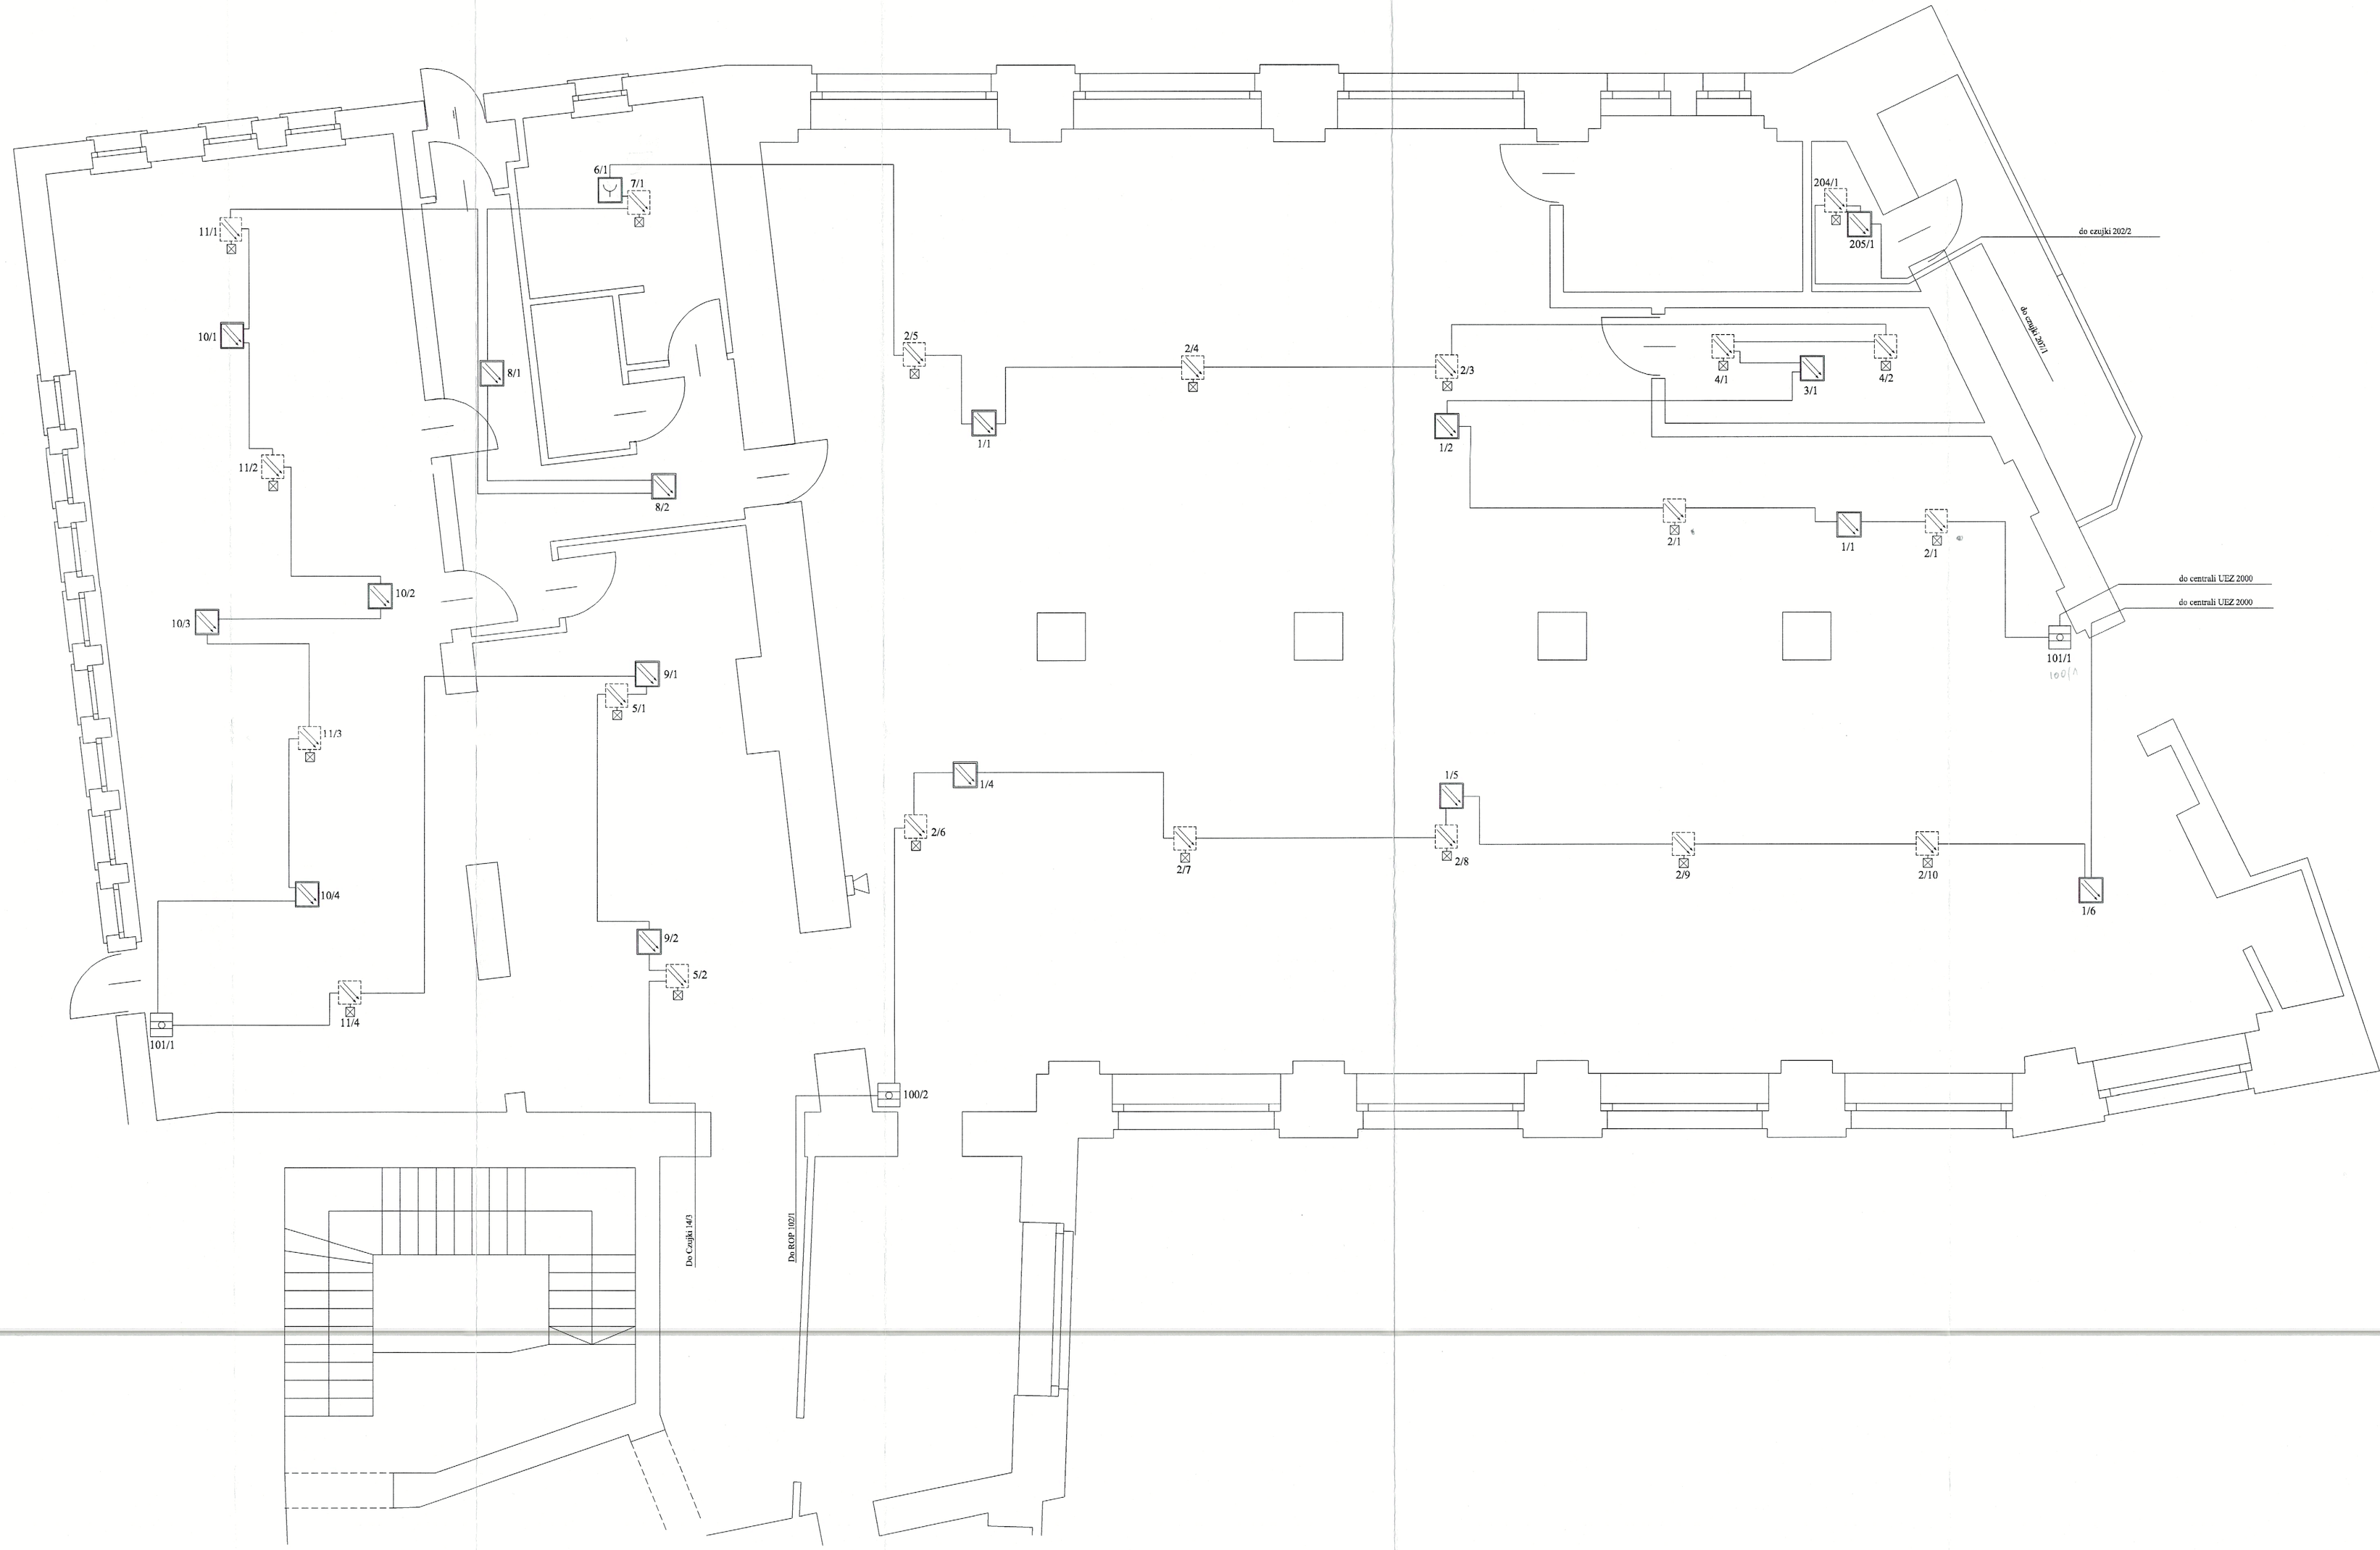

LEGENDA ELEMENTÓW SYSTEMU SSP

- Czujka optyczna O400 LSN z gniazdem MS400 montowana na stropie podwiesznym
- Czujka optyczna O400 LSN z gniazdem MS400 montowana na stropie właściwym
- Czujka optyczna O400 LSN z gniazdem MS400 i wskaźnikiem zadziałania MPA montowana na stropie właściwym w przestrzeni międzystropowej
- Czujka termiczna T400 LSN z gniazdem MS400 montowana na stropie właściwym
- Czujka termiczna T400 LSN z gniazdem MS400 montowana na stropie podwieszanym
- Przycisk ROP typu DM 210 LSN
- Sygnalizator optyczno - akustyczny typu AS 266 / AS 267
- CSP — Centrala Sygnalizacji Pożaru BOSCH typu UEZ 2000 z dwoma kartami analogowych pętli dozorowych

PRACOWNIA PROJEKTOWA
ARCHIDEA
50-336 WROCLAW, ul. Chemiczna 3/3, tel. 0...71 327 80 87, 0 606 77 26 29, 0 606 144 750
fax. 0...71 322 79 55
* http://www.archidea. wroc.pl
regon: 930346431, NIP: 898-10-13-330
konto: Bank Slaski S.A. o/Wroclaw 10501575-0502723877

autor projektu	nr uprawnień	podpis
mgr inz. arch. EWA FRANKIEWICZ	608/81, DS-0041	

branża	projektant		

branża	zespół sprawdzający		

inwestor	adres
URZĄD MIEJSKI WYDZIAŁ SPRAW OBYWATELSKICH	ul. G. Zapolskiej 2/4 Wrocław

obiekt	adres
URZĄD MIEJSKI WYDZIAŁ SPRAW OBYWATELSKICH	ul. G. Zapolskiej 2/4 Wrocław

temat: adres
PRZEBUDOWA POMIESZCZEŃ W BUDYNKU PRZY UL. ZAPOLSKIEJ 2/4
NA BIURO OBSŁUGI KLIENTA WYDZIAŁU KOMUNIKACJI I SPRAW OBYWATELSKICH

rysunek: Instalacja SSP Wydziału Spraw Obywatelskich

branża	skala
ELEKTRYCZNA	1:50

stadium	data	nr rys.
PB PROJEKT BUDOWLANO-WYKONAWCZY	03.2003	SSP-3

prawa autorskie zastrzeżone