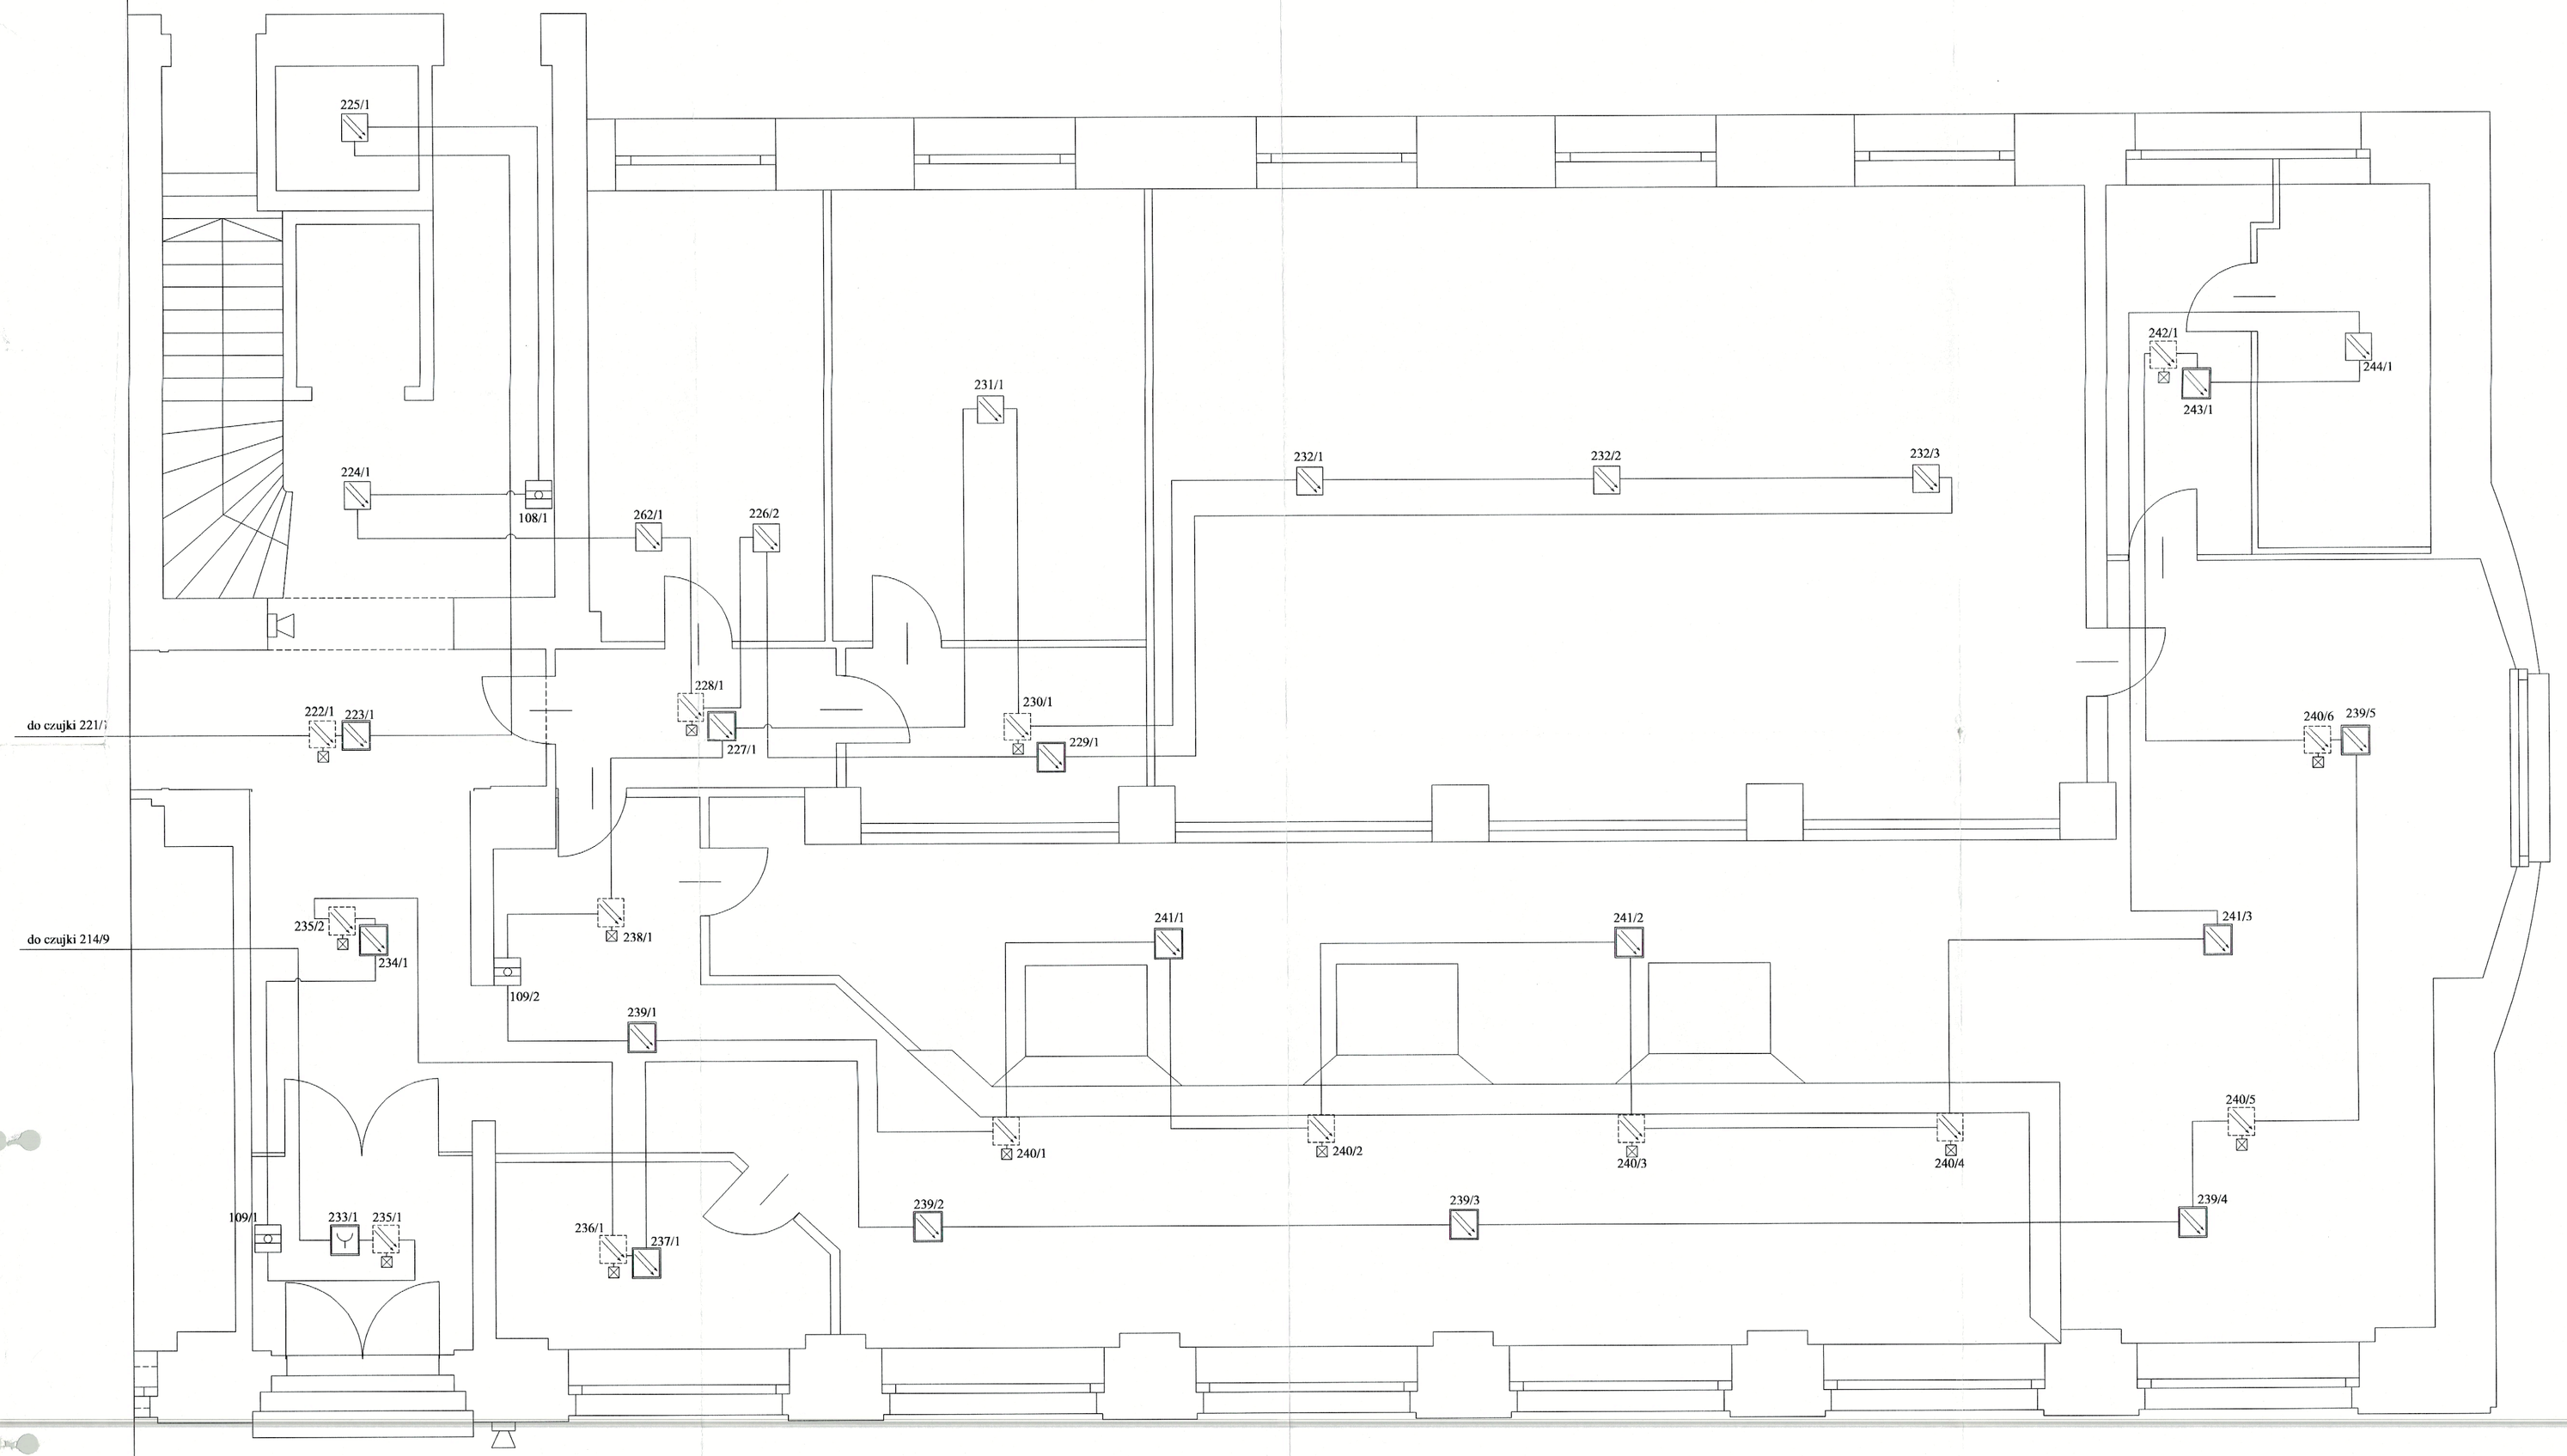

LEGENDA ELEMENTÓW SYSTEMU SSP

- Czujka optyczna O400 LSN z gniazdem MS400 montowana na stropie podwieszanym
- Czujka optyczna O400 LSN z gniazdem MS400 montowana na stropie właściwym
- Czujka optyczna O400 LSN z gniazdem MS400 i wskaźnikiem zadziałania MPA montowana na stropie właściwym w przestrzeni międzystropowej
- Czujka termiczna T400 LSN z gniazdem MS400 montowana na stropie właściwym
- Czujka termiczna T400 LSN z gniazdem MS400 montowana na stropie podwieszanym
- Przycisk ROP typu DM 210 LSN
- Sygnalizator optyczno - akustyczny typu AS 266 / AS 267
- **CSP** Centrala Sygnalizacji Pożaru BOSCH typu UEZ 2000 z dwoma kartami analogowych pętli dozorowych

ARCHIDEA PRACOWNIA PROJEKTOWA
50-336 WROCŁAW, ul. Chemiczna 3/3, tel. 0....71 327 80 87, 0 606 77 26 29, 0 606 144 750
fax. 0....71 322 79 55
* http://www.archidea. wroc.pl
regon: 930346431, NIP: 898-10-13-330
konto: Bank Śląski S.A. o/Wrocław 10501575-0502723877

główny projektant	nr uprawnień	podpis
mgr inż. arch. EWA FRANKIEWICZ	608/81, DS-0041	

branża	projektant		

branża	zespół sprawdzający		

inwestor: URZĄD MIEJSKI, WYDZIAŁ SPRAW OBYWATELSKICH — adres: ul. G. Zapolskiej 2/4, Wrocław

obiekt: URZĄD MIEJSKI, WYDZIAŁ SPRAW OBYWATELSKICH — adres: ul. G. Zapolskiej 2/4, Wrocław

temat — adres: PRZEBUDOWA POMIESZCZEŃ W BUDYNKU PRZY UL. ZAPOLSKIEJ 2/4 NA BIURO OBSŁUGI KLIENTA WYDZIAŁU KOMUNIKACJI I SPRAW OBYWATELSKICH

rysunek: Instalacja SSP Wydziału Spraw Obywatelskich

branża	skala	
ELEKTRYCZNA	1:50	
stadium	**data**	**nr rys.**
PB PROJEKT BUDOWLANO-WYKONAWCZY	03.2003	SSP-4

prawa autorskie zastrzeżone